

ZÁMĚR OBCE

Obec Pavlice zveřejňuje tímto svůj záměr darování splaškové kanalizace vybudované v rámci díla „Silnice I/38 Pavlice – splašková kanalizace“. Kanalizace je 30,45 metrů dlouhá a nachází se na pozemcích parc. č. 2178/3, 2178/1, 116/23, 116/2. Provedena byla z rour kameniny normální pevnosti DN 300.

Nedílnou přílohou tohoto záměru je „Seznam souřadnic a výšek splaškové kanalizace“ a „Zaměření skutečného provedení splaškové kanalizace“

K tomuto záměru se mohou občané vyjádřit nebo podat připomínky na Obecní úřad v Pavlicích do 15 dnů od vyvěšení tohoto záměru na úřední desce obecního úřadu.


K projednání může dojít nejdříve po uplynutí 15 dnů od vyvěšení tohoto záměru na úřední desce.



Ing. Pavel Nechvátal
starosta obce



Vyvěšeno na úřední desce obce Pavlice dne: 27.6.2018

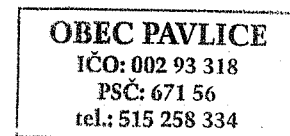

Vyvěšeno na úřední elektronické desce obce Pavlice dne: 27.6.2018



Sejmuto z úřední desky obce Pavlice dne:

Sejmuto z úřední elektronické desky obce Pavlice dne:

SEZNAM SOUŘADNIC A VÝŠEK SPLAŠKOVÉ KANALIZACE

stavba: Silnice I/38-Pavlice opěrná zeď

objekt: SO 302


zpracoval: Libor Pereles

dne: 9.10.2004

Šachty

šachta	Y	X	Z-přítoku	Z-odtoku	Z-poklopu
Š1	652405.16	1179678.37	408.56		410.32
Š2	652408.44	1179663.77	409.09	409.08	410.97
Š3	652410.67	1179660.97	409.19	408.18	411.10
Š4	652422.54	1179660.27		409.52	411.40

KAMENINA DN300

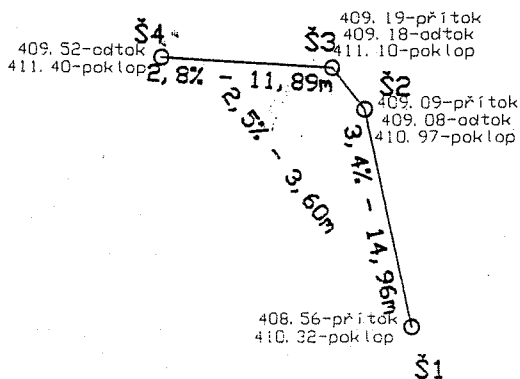

GEODETIKÁ KANCELÁŘ GEO75

OBJEDNATEL	COLAS Znojmo	DODAVATEL	
ZAMĚŘIL	Libor Pereles	LIBOR PERELES -VÝKON ZEMĚMĚŘIČSKÝCH ČINNOSTÍ FRANTIŠKANSKÁ 6, 602 00 BRNO TEL. FAX. +420542210172 MOBIL. +420736539068 INFO@GEO75.NET WWW.GEO75.NET	
ZPRACOVAL	Libor Pereles	DATUM	9. 10. 2004
SILNICE 1/38-Pavlice opěrná zeď		SOUŘADNICOVÝ SYSTÉM	JTSK
		VÝŠKOVÝ SYSTÉM	Bpv
ZAMĚŘENÍ SKUTEČNÉHO PROVEDENÍ SPLAŠKOVÉ KANALIZACE		MĚŘITKO	1: 500